


Am Höchstberger Weg

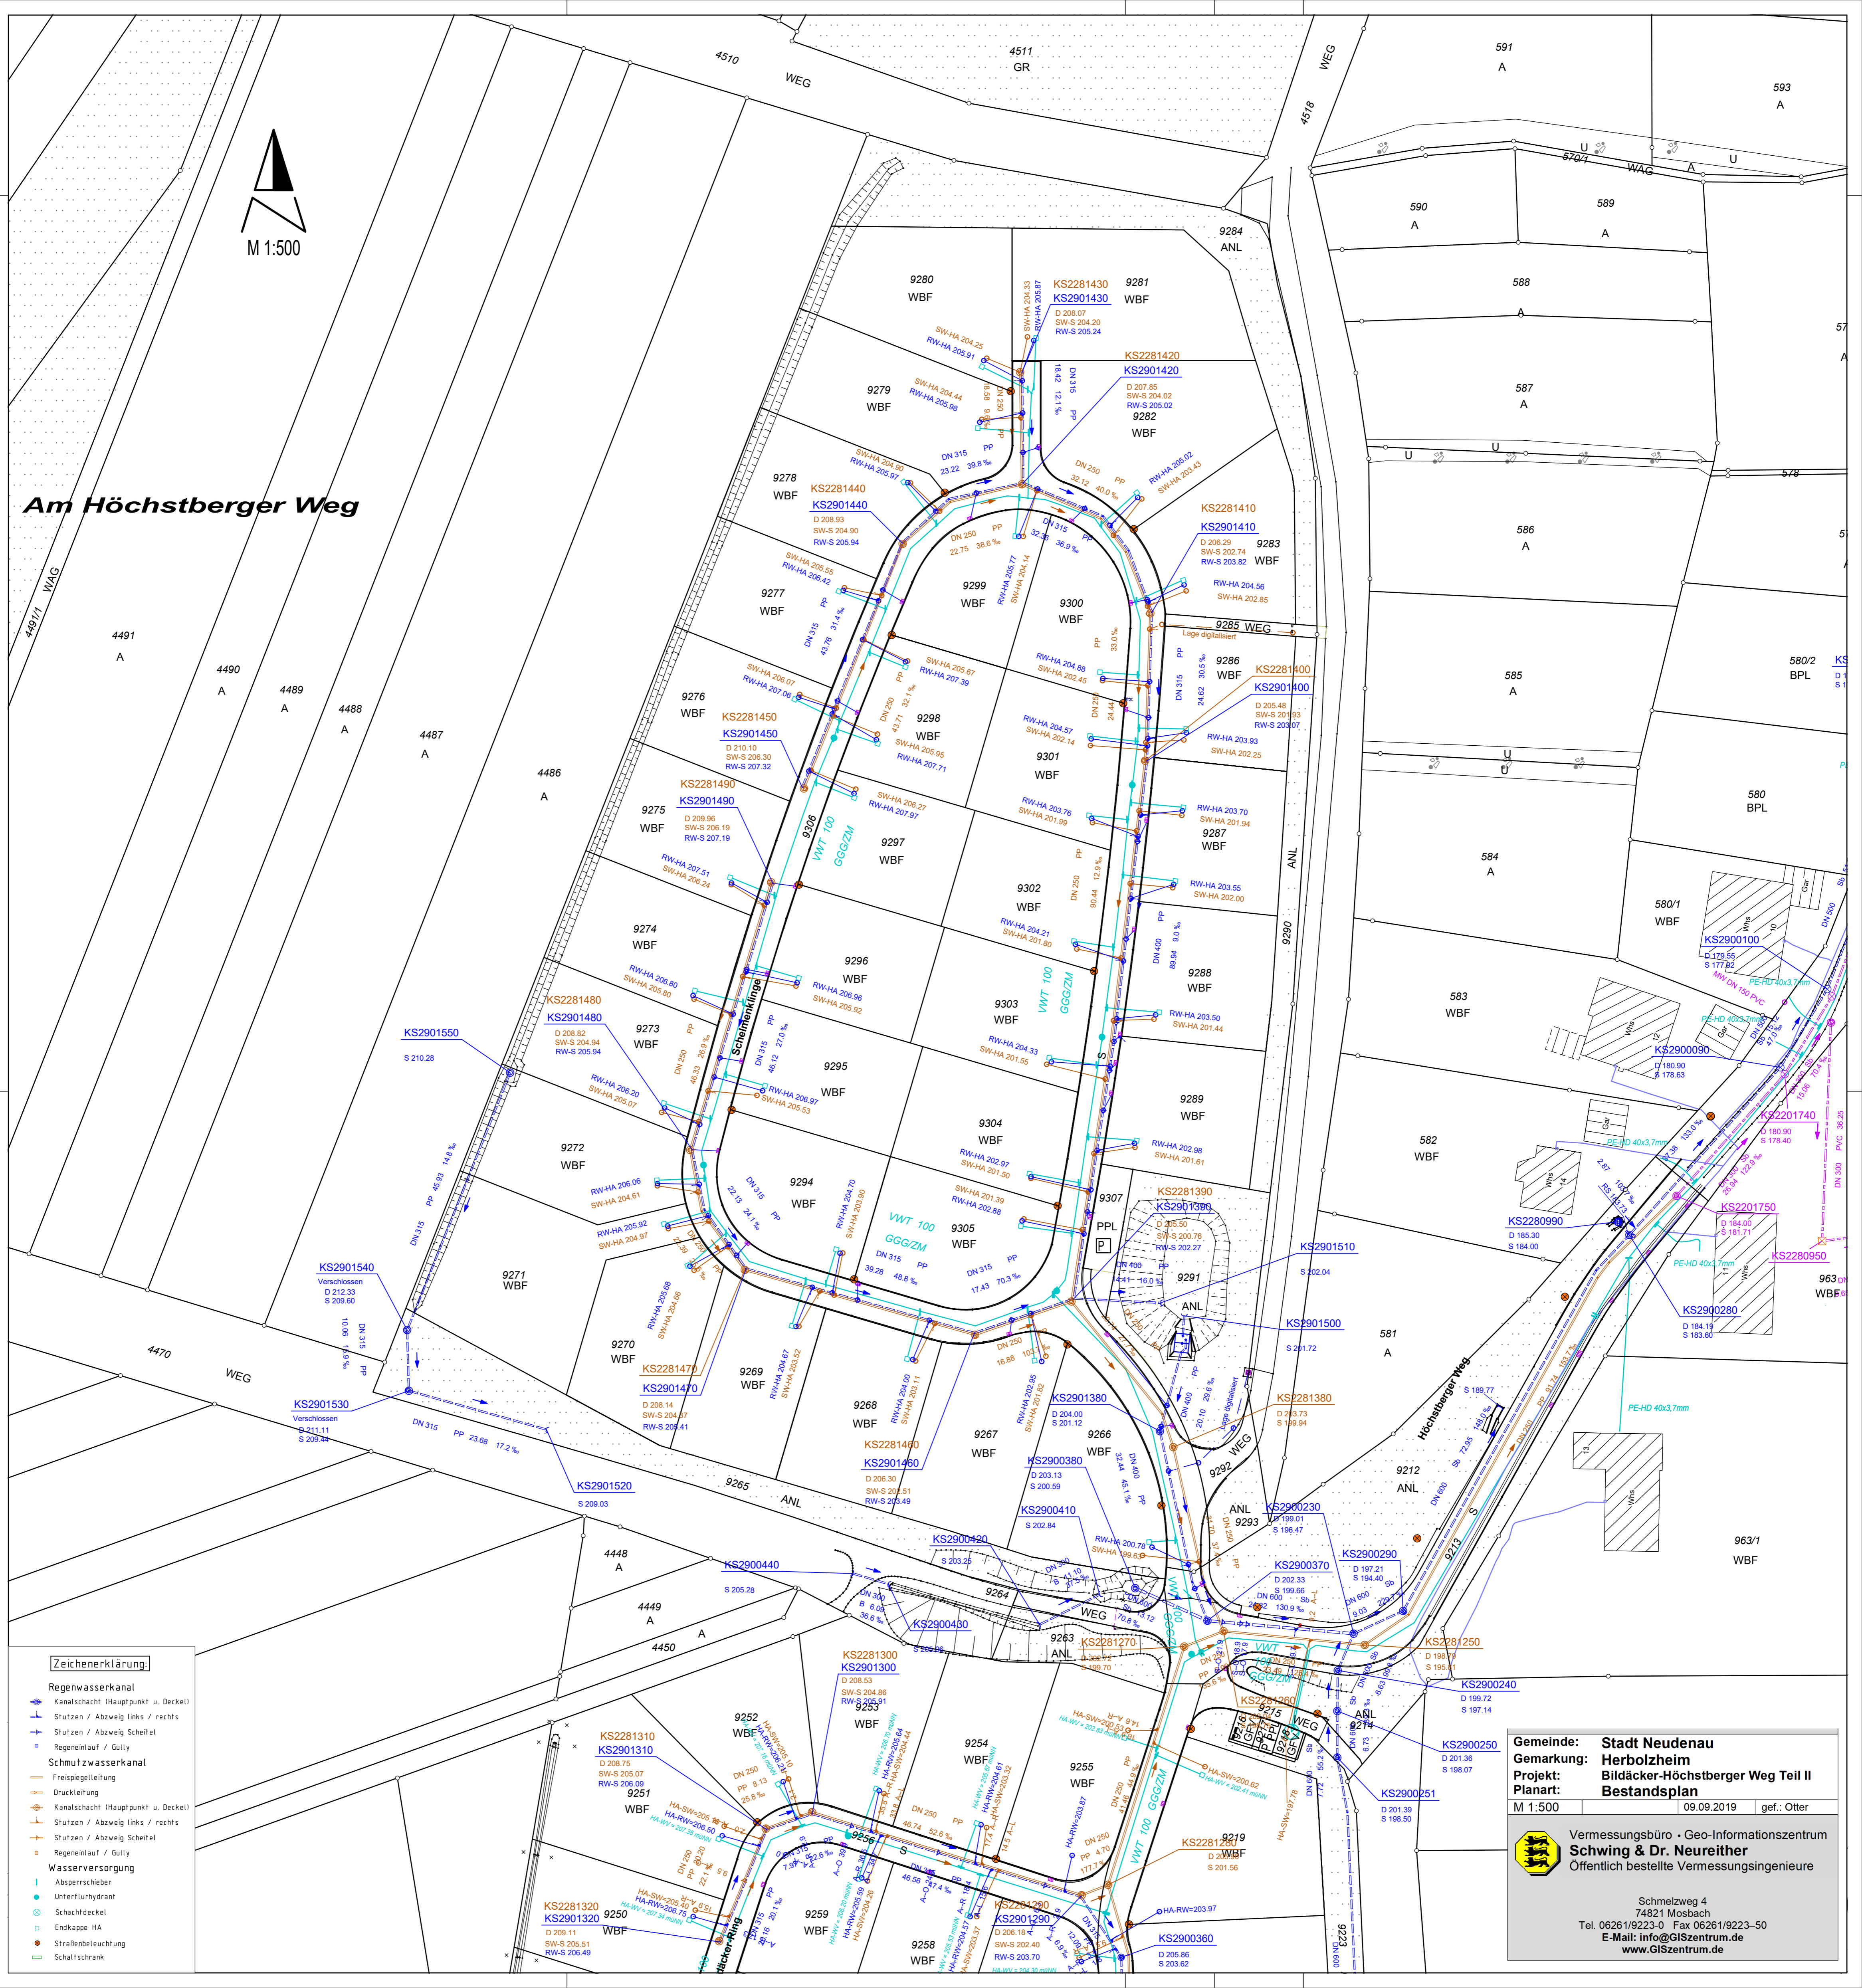

Zeichenerklärung

- Regenwasserkanal
 - Kanalschacht (Hauptpunkt u. Deckel)
 - Stutzen / Abzweig links / rechts
 - Stutzen / Abzweig Scheitel
 - Regenlauf / Gully
- Schmutzwasserkanal
 - Freispiegelleitung
 - Druckleitung
 - Kanalschacht (Hauptpunkt u. Deckel)
 - Stutzen / Abzweig links / rechts
 - Stutzen / Abzweig Scheitel
 - Regenlauf / Gully
- Wasserversorgung
 - Absperrschieber
 - Unterflurhydrant
 - Schachtdeckel
 - Endkappe HA
 - Straßenbeleuchtung
 - Schaltschrank

Gemeinde: **Stadt Neudenu**
Gemarkung: **Herbolzheim**
Projekt: **Bildacker-Höchstberger Weg Teil II**
Planart: **Bestandsplan**
M 1:500 | 09.09.2019 | gef.: Otter

Vermessungsbüro • Geo-Informationszentrum
Schwig & Dr. Neureither
Öffentlich bestellte Vermessungsingenieure

Schmelzweg 4
74821 Mosbach
Tel. 06261/9223-0 Fax 06261/9223-50
E-Mail: info@GISzentrum.de
www.GISzentrum.de