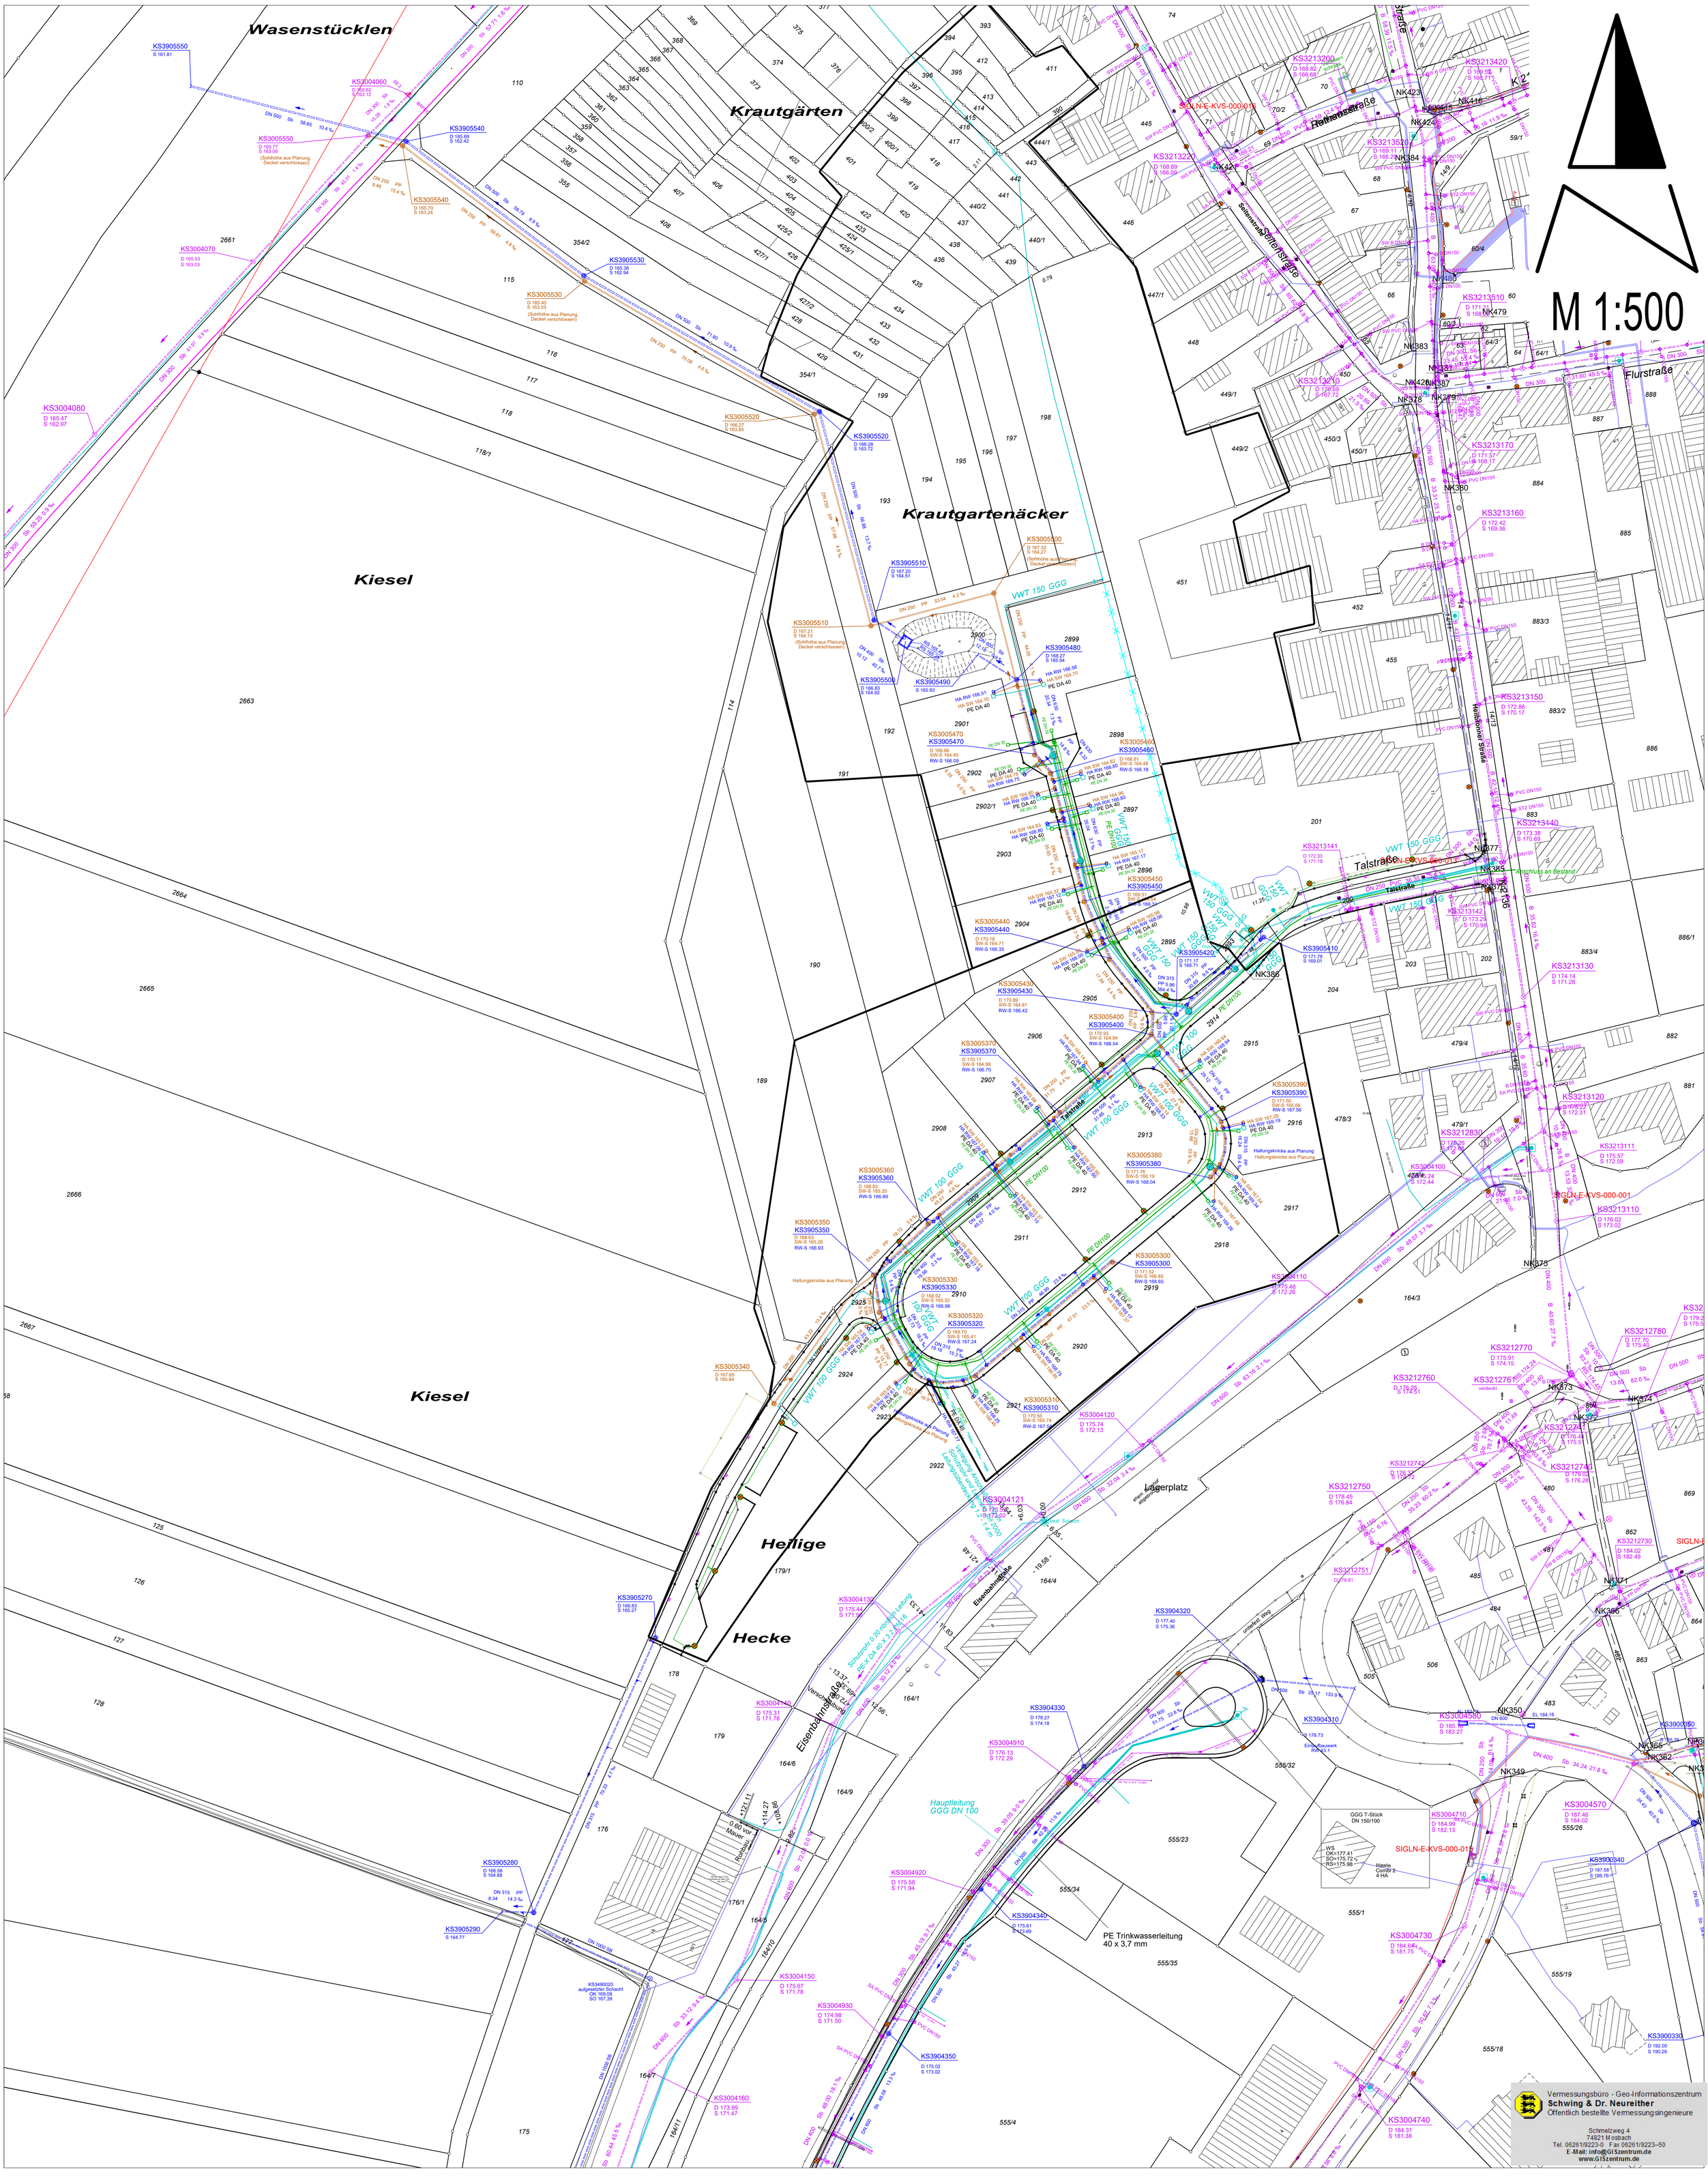
M 1:500
Wasenstücklen
Krautgärten
Krautgartenäcker
Kiesel
Heilige
Hecke
Talstraße
Flurstraße
Seitenstraße
Nußbomer Straße
Eisenbahnstraße
Lagerplatz
SIGLN-E-KVS-000-012
SIGLN-E-KVS-000-013
SIGLN-E-KVS-000-014
SIGLN-E-KVS-000-015
VWT 150 GGG
VWT 100 GGG
Haltungsknicke aus Planung
Hauptleitung GGG DN 100
PE Trinkwasserleitung 40 x 3,7 mm
GGG T-Stück DN 150/100
Hawle Combi 2-4 HA
Anschluss an Bestand
Vermessungsbüro · Geo-Informationszentrum
Schwing & Dr. Neureither
Öffentlich bestellte Vermessungsingenieure
Schmelzweg 4
74821 Mosbach
Tel. 06261/9223-0 Fax 06261/9223-50
E-Mail: info@GISzentrum.de
www.GISzentrum.de